



MN-2211-133/12

Poznań, 19 LIP 2012

URZĄD MIASTA CZARNKÓW  
WPŁYNEŁO

dnia 23. LIP. 2012

L.dz. 44/14

Znak sprawy

podpis

2  
2012.07.2012

Pan

Grzegorz Kaźmierczak

Zastępca Burmistrza Miasta Czarnkowa

Plac Wolności 6

64-700 Czarnków

Odpowiadając na wniosek z 31 maja 2012 r. uprzejmie informuję, że **udzielam** Miastu Czarnków z siedzibą przy Placu Wolności 6, 64-700 Czarnków, REGON 000524565, NIP 763-209-30-92, **promesy zawarcia umowy użytkowania gruntów pokrytych wodami płynącymi** tj. części działek ewidencyjnych o numerach 25 i 130 położonych w obrębie 0001 Czarnków, na terenie Miasta Czarnkowa, w województwie wielkopolskim. Działki te są własnością Skarbu Państwa w trwałym zarządzie Regionalnego Zarządu Gospodarki Wodnej w Poznaniu i stanowią grunty częściowo pokryte wodami rzeki Noteci.

Przedmiotowa promesa obejmuje obszar o powierzchni 0,1272 ha niezbędny dla zadań inwestycyjnych, mających na celu budowę dwóch wylotów kanalizacji deszczowej, odprowadzających wody deszczowe do rzeki Noteci. Do promesy zostały dołączone dwa załączniki graficzne szczegółowo określające tereny objęte niniejszą promesą.

Umowa użytkowania gruntów pokrytych wodami płynącymi zostanie zawarta po przedstawieniu pełnej dokumentacji projektowej oraz po uzyskaniu odpowiednich i wymaganych prawem pozwoleń, zgód i decyzji administracyjnych.

Nadmieniam, iż po dostarczeniu wszystkich niezbędnych dokumentów, zostanie podpisana, na czas prowadzenia prac budowlanych, umowa użytkowania gruntów zajętych przez inwestora. Następnie po zrealizowaniu inwestycji zostanie zawarta umowa użytkowania na grunty obejmujące zagospodarowany teren. Podstawą ustalenia zajętej powierzchni nieruchomości będzie dostarczona przez inwestora geodezyjna dokumentacja powykonawcza.

Niniejszy udzielam promesy na czas określony, tj. **31 grudnia 2013 r.**

**NINIEJSZA ZGODA NIE UPOWAŻNIA DO ZAJĘCIA TERENU.**

Załączniki:

- Załącznik nr 1. Kopia mapy ewidencyjnej
- Załącznik nr 2. Kopia mapy ewidencyjnej

Do wiadomości:

- NZB
- NW Ujście
- MN aa.

Z po...  
Dyrektor  
mgr... Krzyżaniński

Województwo: wielkopolskie


Powiat: czarnkowsko-trzcianecki

ostka ewidencyjna: Miasto Czarnków

Obręb ewidencyjny: Miasto Czarnków

ewidencyjnej

1:1 000

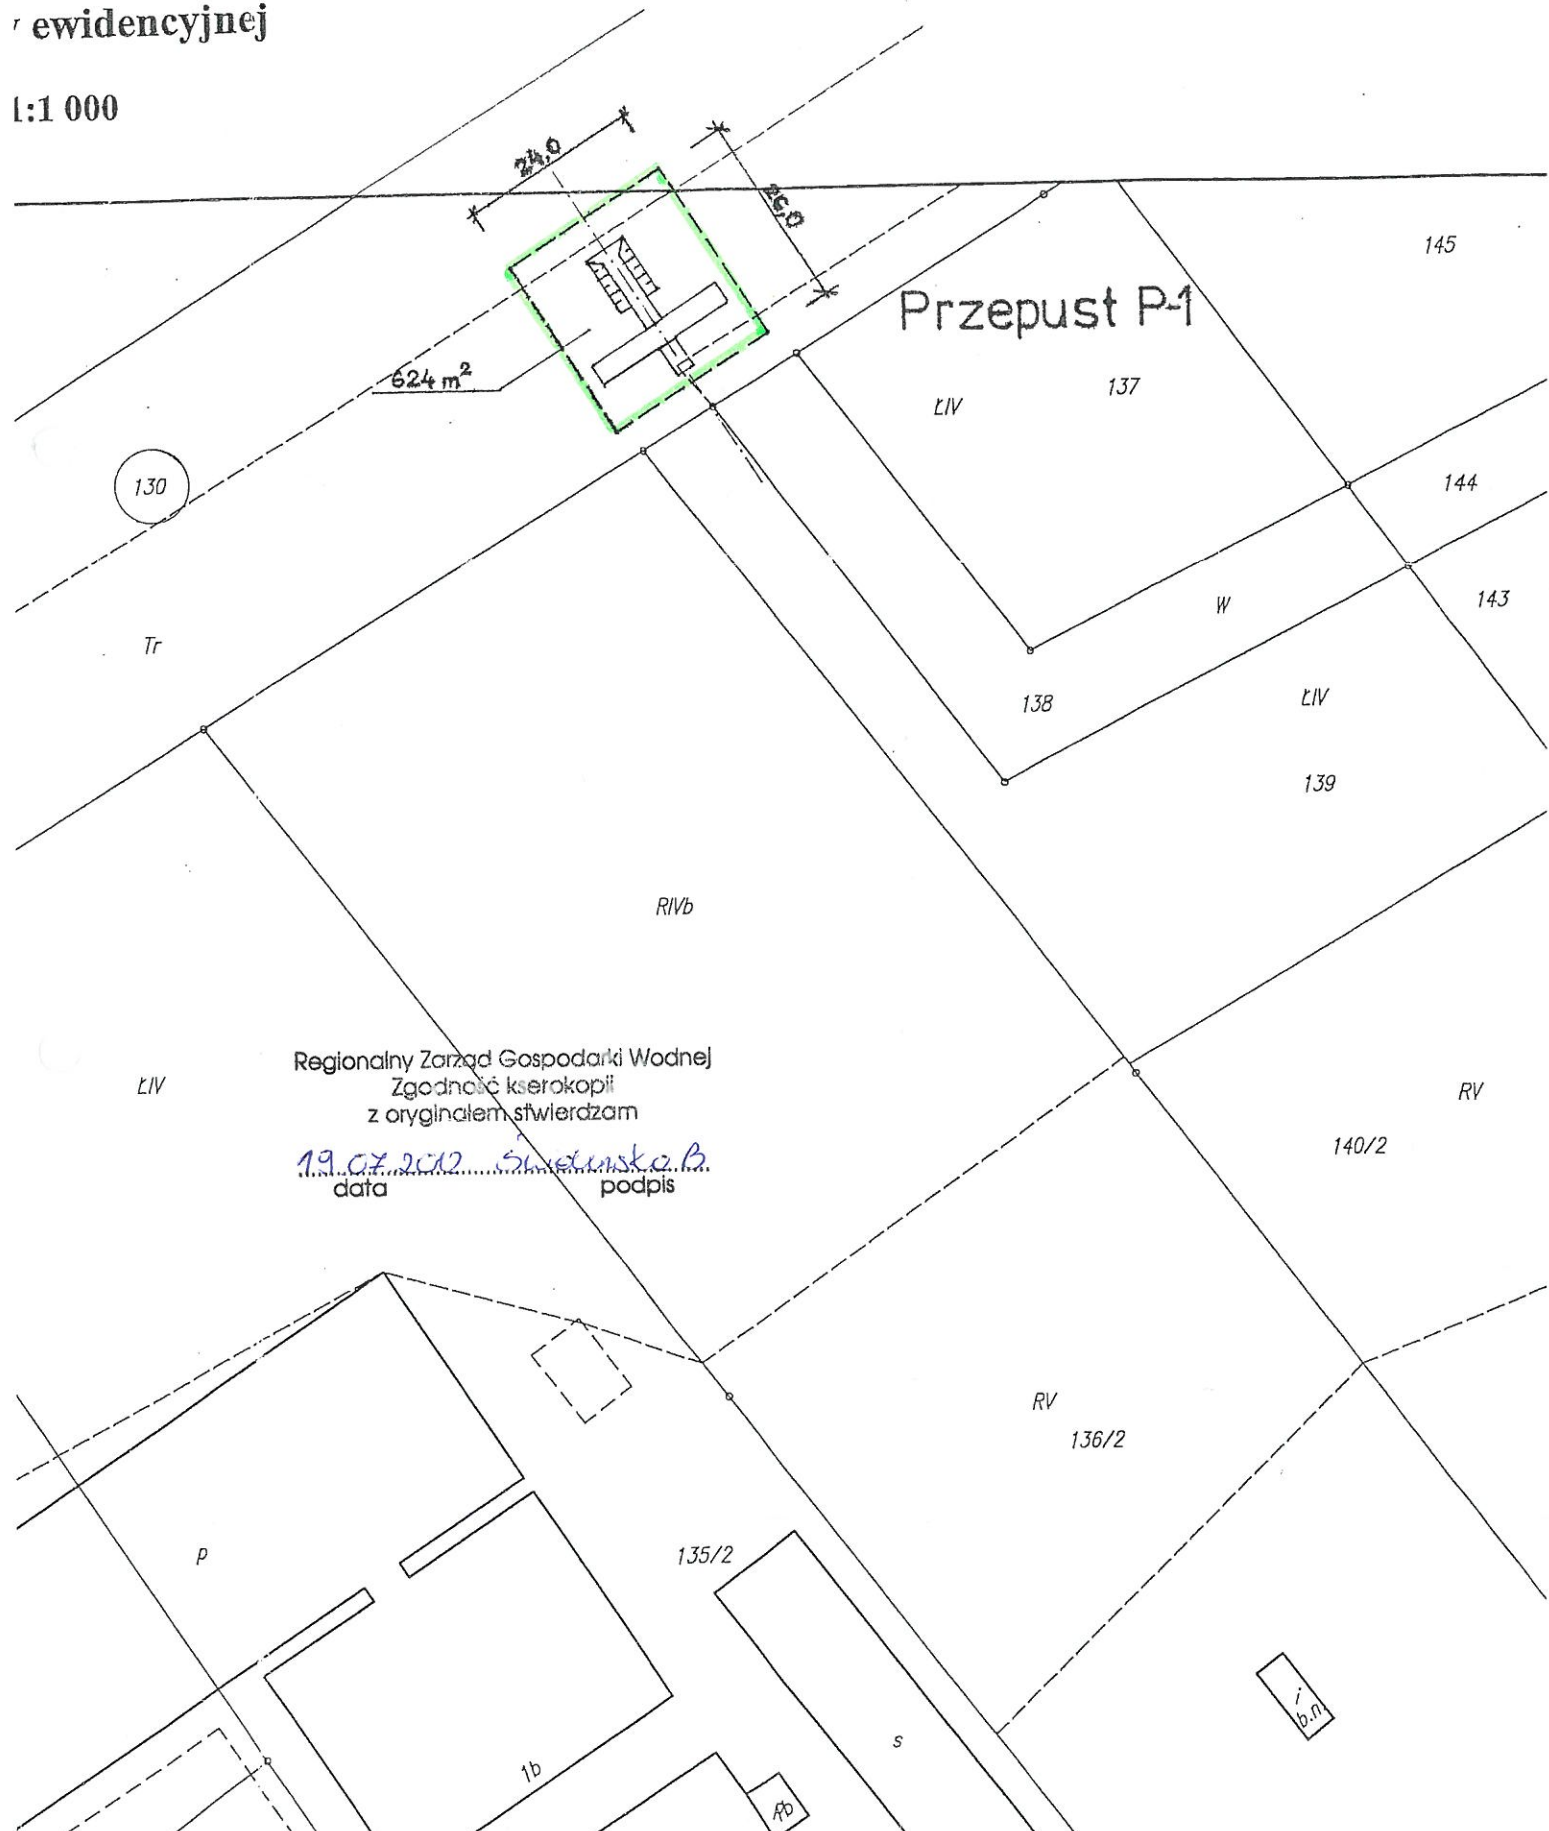

Regionalny Zarząd Gospodarki Wodnej  
Zgodność kserokopii  
z oryginałem stwierdzam

19.07.2012 data  
S. Stępnicka B. podpis

Starosta Czarnkowsko-Trzcianecki  
Wydział Geodezji, Kartografii i Katastru  
w Czarnkowie

Reprodukowanie, rozpowszechnianie i rozprowadzanie  
niniejszego dokumentu wymaga zezwolenia,  
o którym mowa w art. 18 ustawy z dnia 17 maja 1989r.  
- Prawo geodezyjne i kartograficzne  
(Dz.U. z 2010, Nr 193, poz.1287 ze zm.)

Czarnków, dnia

18 KWI. 2012

(imię i nazwisko, podpis, stanowisko  
służbowe osoby upoważnionej)

z up. STAROSTY

*Anna Mikołajewska*  
Przewodniczący Zespołu  
Uzgodniania Dokumentacji Projektowej  
Świadcstwo upr. zawodowych GUGiK nr 15027

Starosta Czarnkowsko-Trzcianecki  
Wydział Geodezji, Kartografii i Katastru  
w Czarnkowie

Poświadczam zgodność niniejszego dokumentu  
z oryginałem przyjętym do państwowego zasobu  
geodezyjnego i kartograficznego  
Starostwa Powiatowego w Czarnkowie  
w dniu 18 KWI. 2012

Czarnków, dnia

18 KWI. 2012

(imię i nazwisko, podpis, stanowisko  
służbowe osoby upoważnionej)


z up. STAROSTY

*Anna Mikołajewska*  
Przewodniczący Zespołu  
Uzgodniania Dokumentacji Projektowej  
Świadcstwo upr. zawodowych GUGiK nr 15027

Regionalny Zarząd Gospodarki Wodnej  
Zgodność kserokopii  
z oryginałem stwierdzam

18.04.2012  
data

*Smolensko B*  
podpis

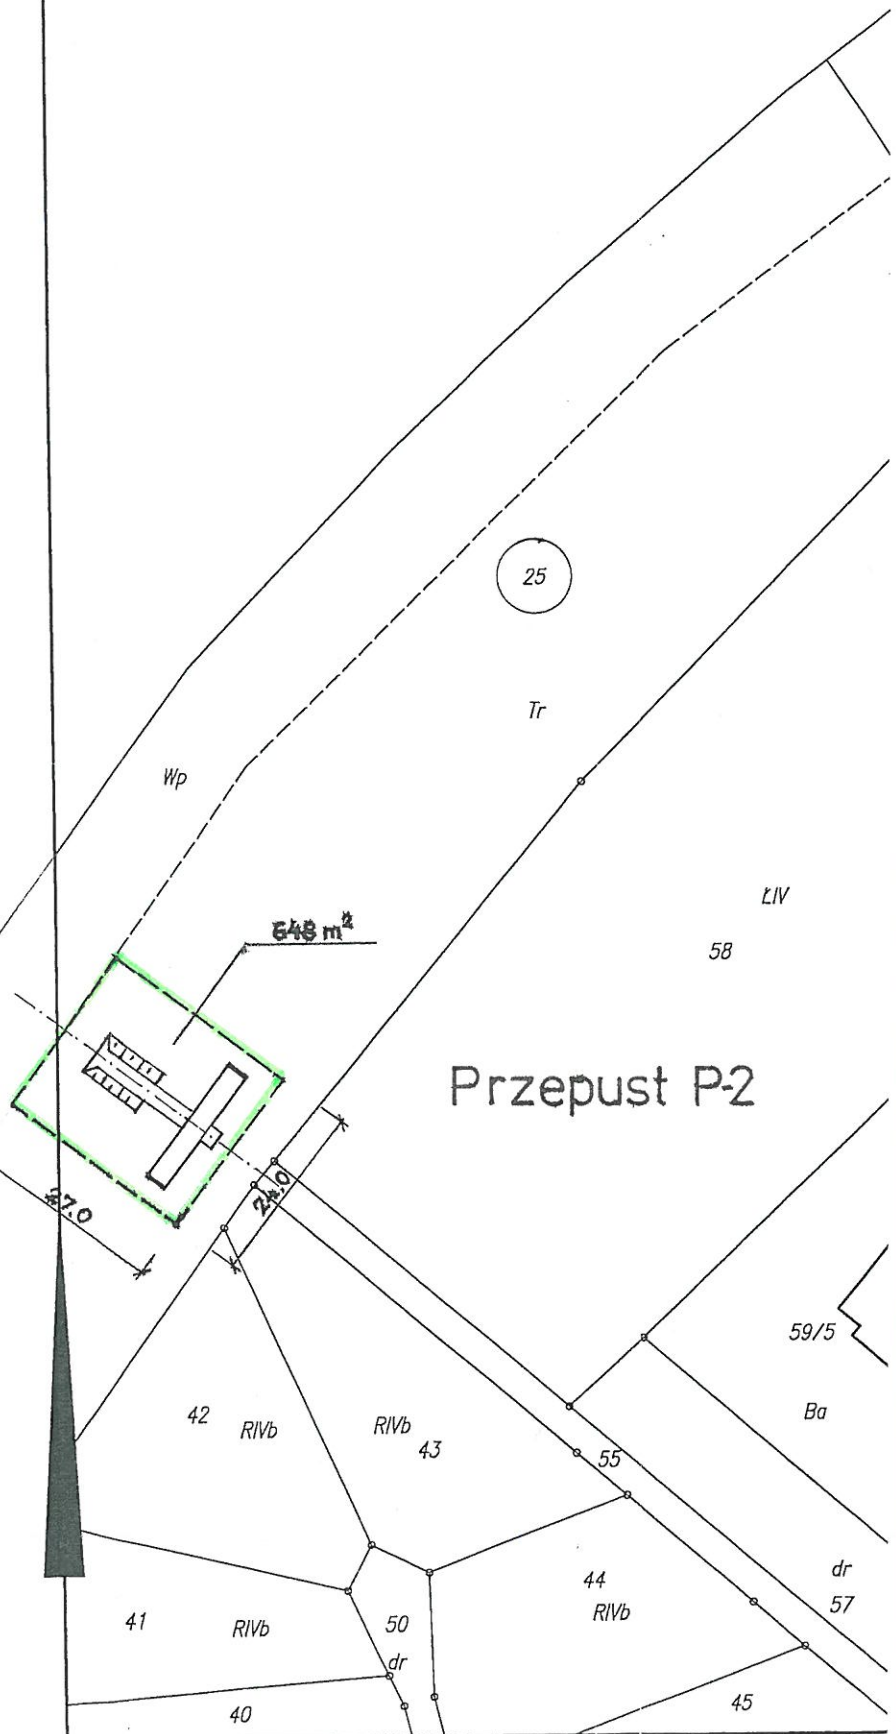

Pr: 1105/2012